




DETALLE - MUROS

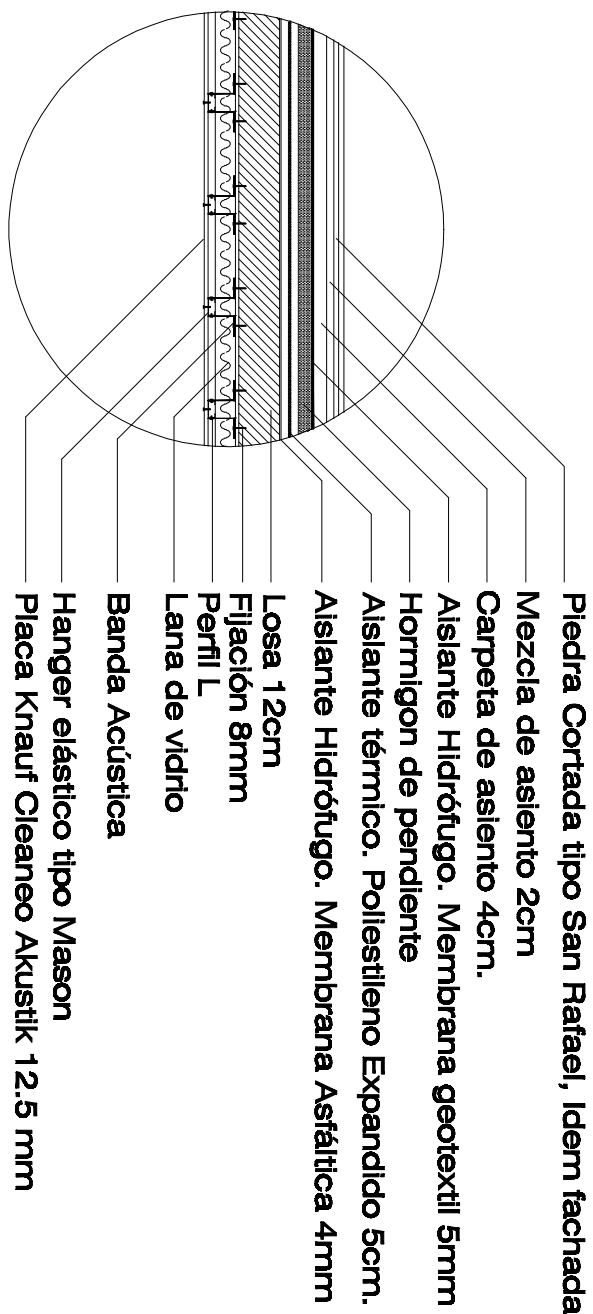


DETALLE - TECHOS

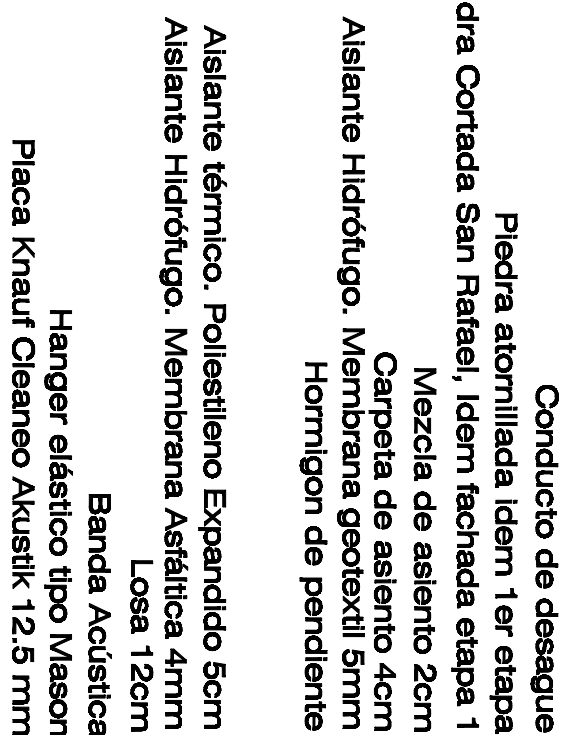



DETALLE - CONTRAPISO FLOTANTE

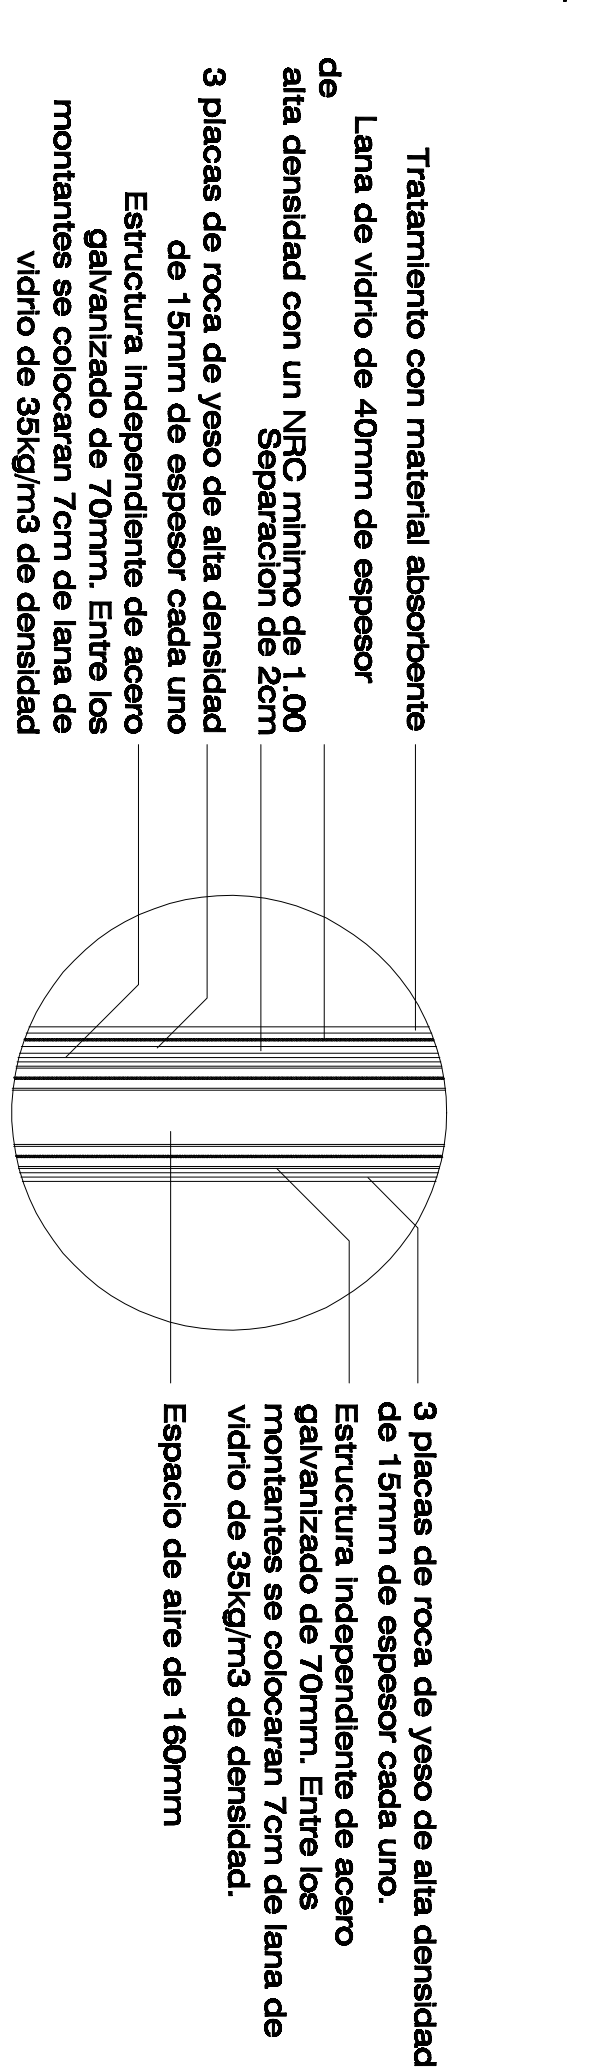


DETALLE - MUROS PLANTA ALTA

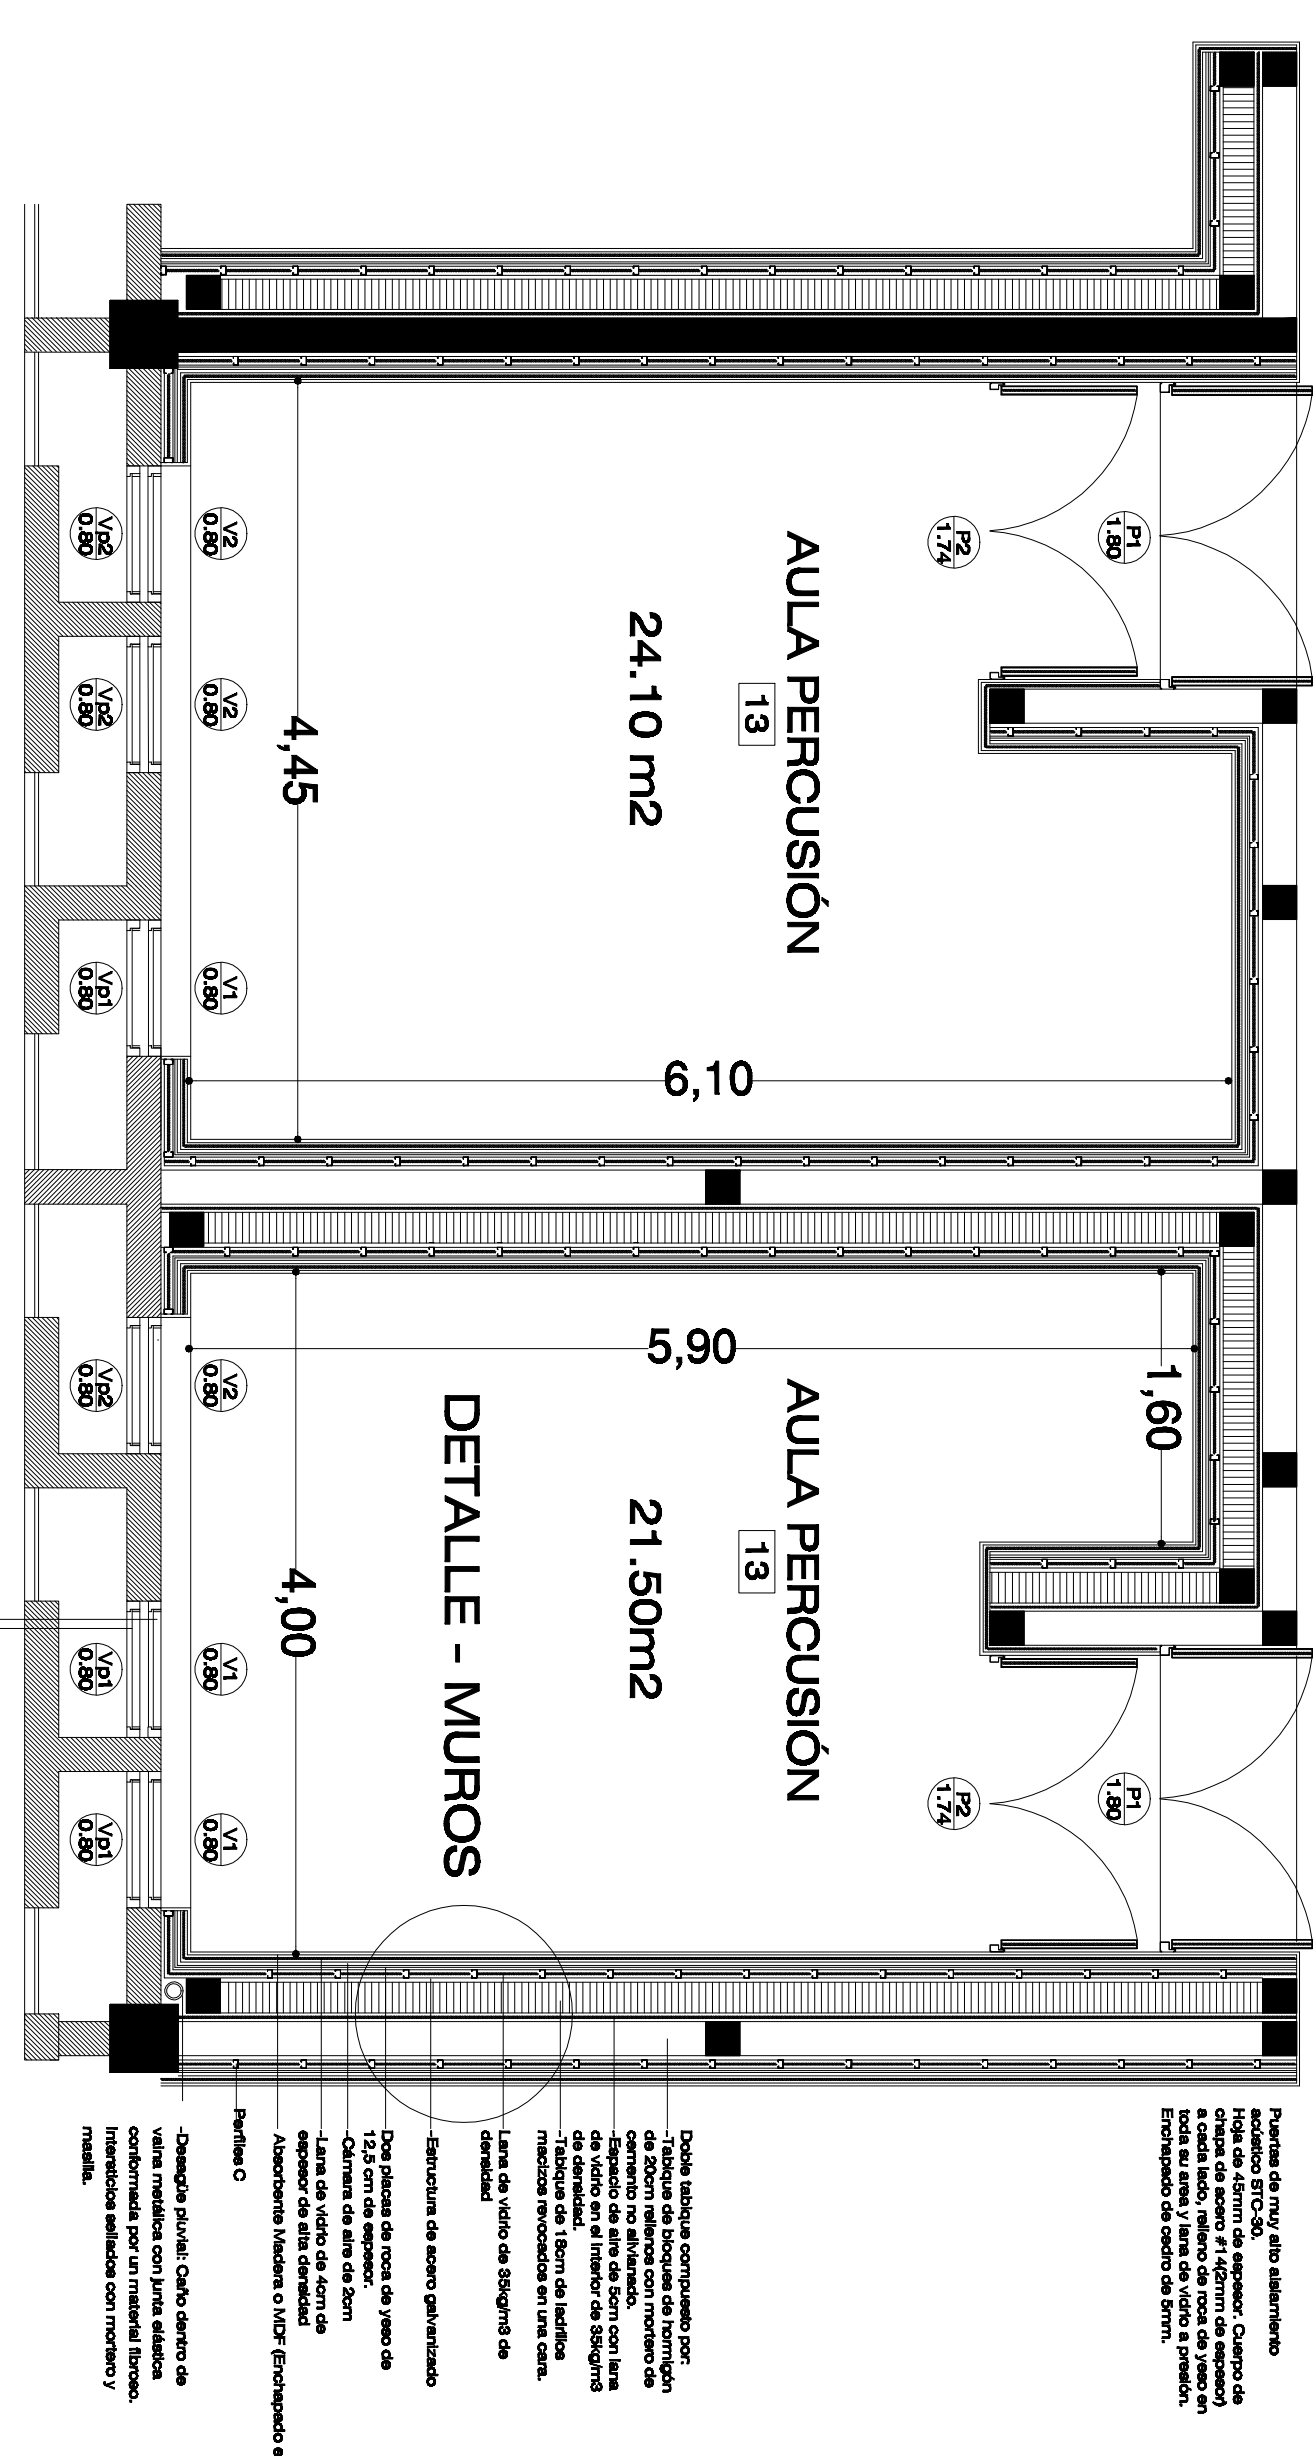

AULAS. Esc. 1:50

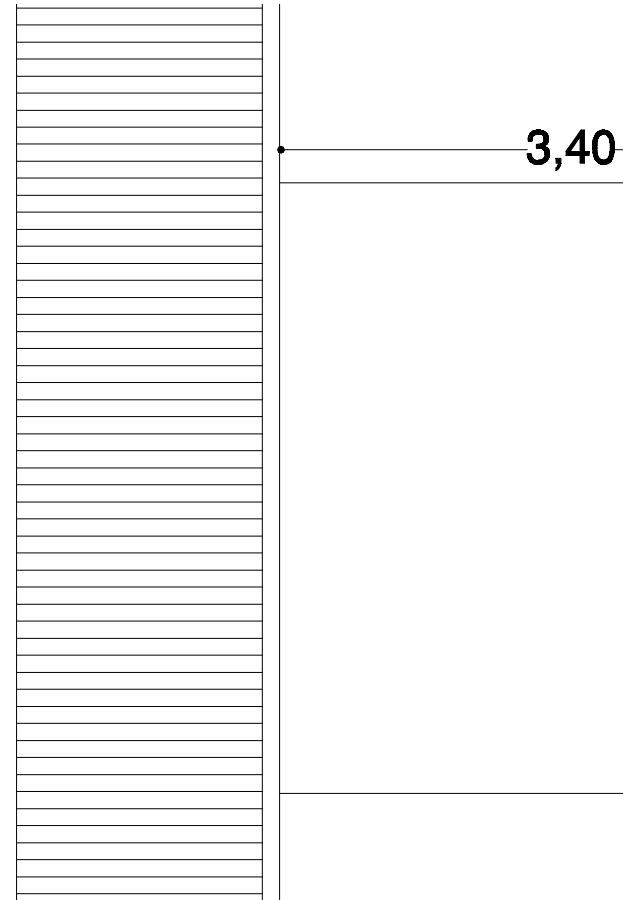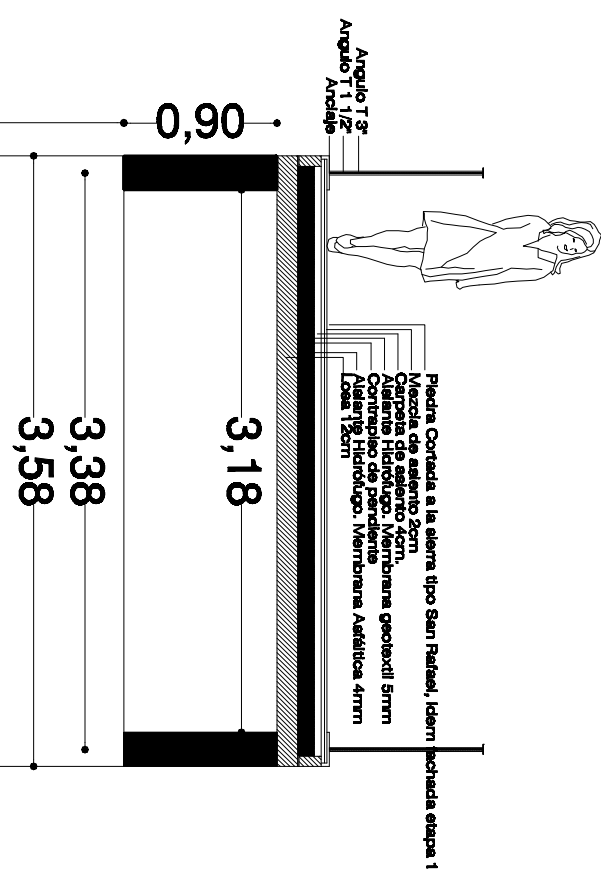

PUENTE. Esc. 1:50

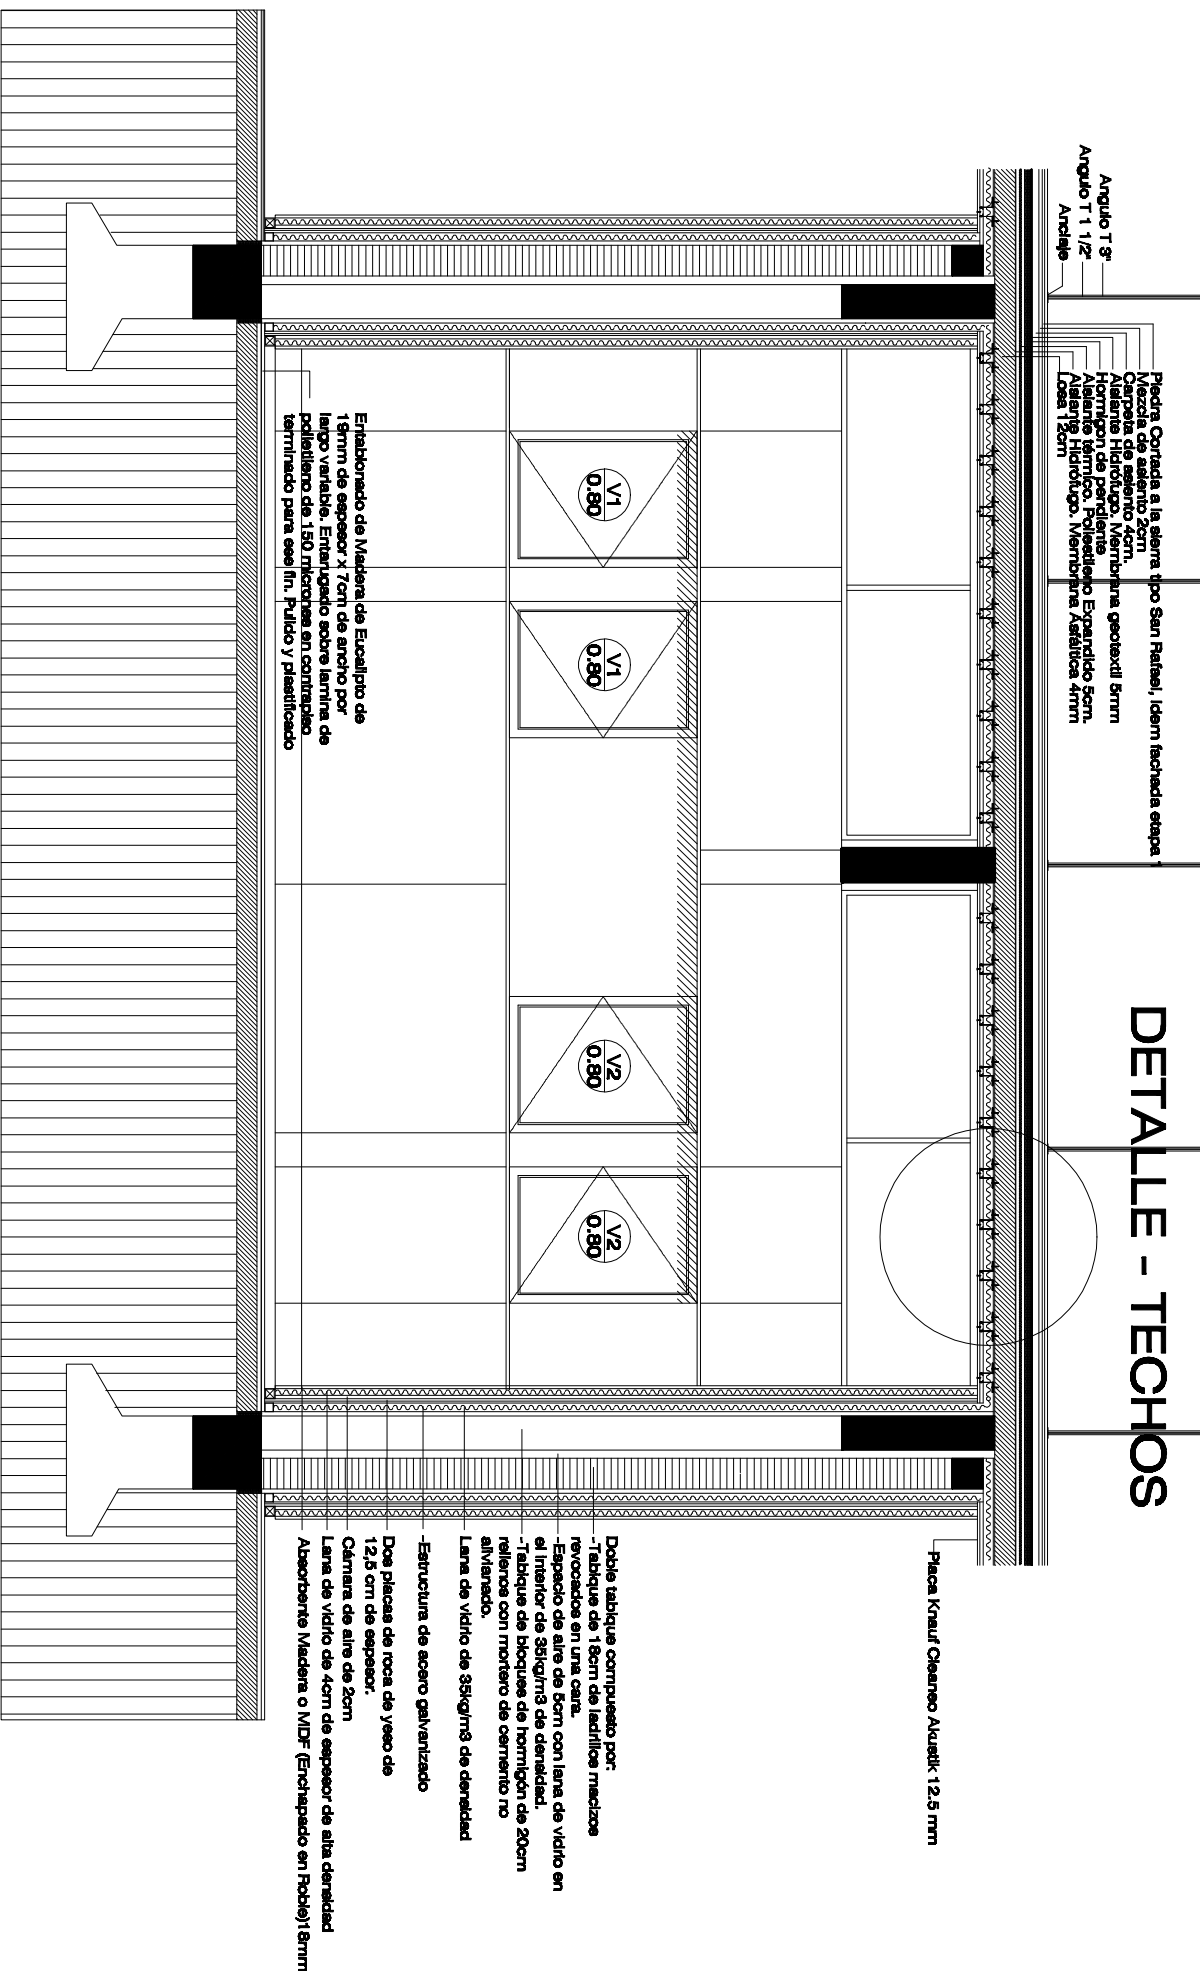

CORTE Y VISTA INTERIOR AULA. Esc. 1:50

OBRA: - CONFORME A OBRA -
ESCUELA DE MÚSICA U.N.C.
UBICACIÓN: Ciudad Universitaria Parque Gral. San Martín.
PROPIETARIO: Universidad Nacional de Cuyo
DOMICILIO: Ciudad Universitaria Parque Gral. San Martín.

FIRMA DEL PROPIETARIO		SUP. CUB. PB		= 4141.00m2	
SUP. PAVIPAS :		SUP. CUB. PA		= 1082.20m2	
SUP. PATOS :		SUP. CUB. ZTA		= 70.00m2	
SUP. PATOS :		SUP. S.S. Auditorio		= 144.80m2	
SUP. PATOS :		SUP. CUB. TOTAL		= 5448.00m2	

DETALLES				Esc. 1:50		A-9-c	
ZONA: ZP1		SUP. TERRENO: 423.50m2		NOM. CATASTRAL :			
INDICES DE LA ZONA		INDICES DE PROYECTO		PADRON MUNICIPAL :			
VALORES		VALORES		FECHA :			
				EXPEDIENTE Nº			
F.O.S. MIN.		SUP. CUB. (m2)		PROYECTO: Arq. Daniel Garsanti y Asociados			
F.O.S. MAX.				DOMICILIO: Olasecoaga 554 - Ciudad - Mendoza			
F.O.T. MIN.				MAT.: 750 cat. "A"			
F.O.T. MAX.							

