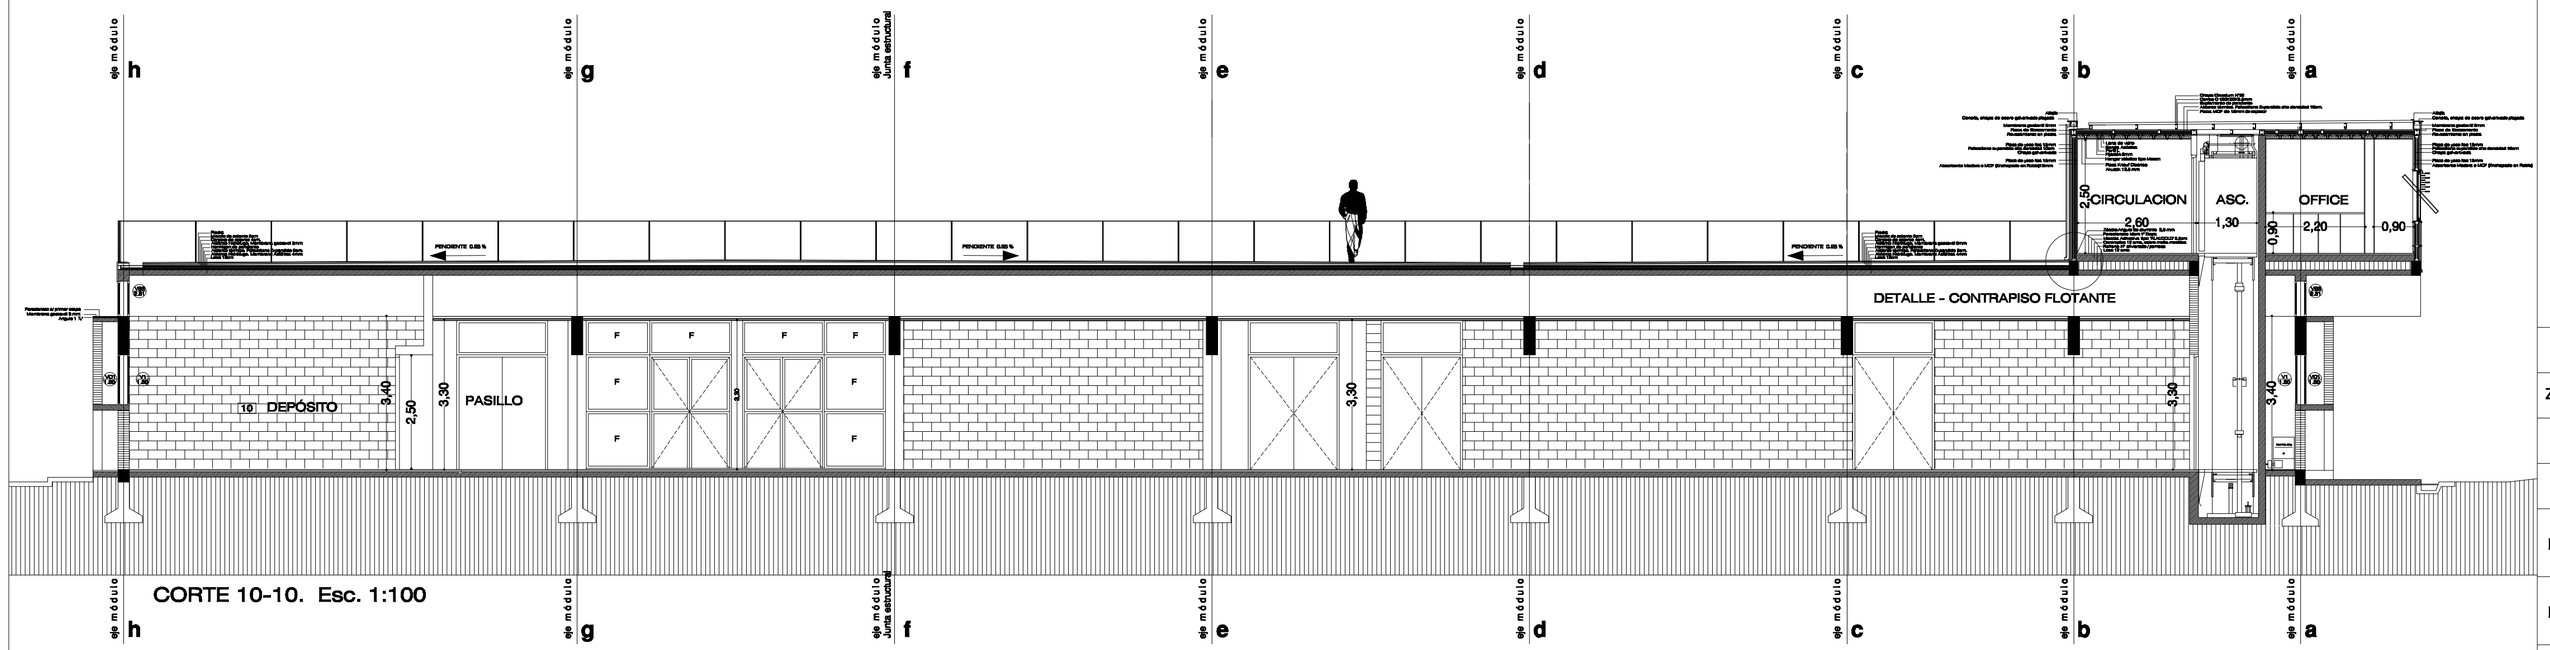

CORTE 10-10. Esc. 1:100

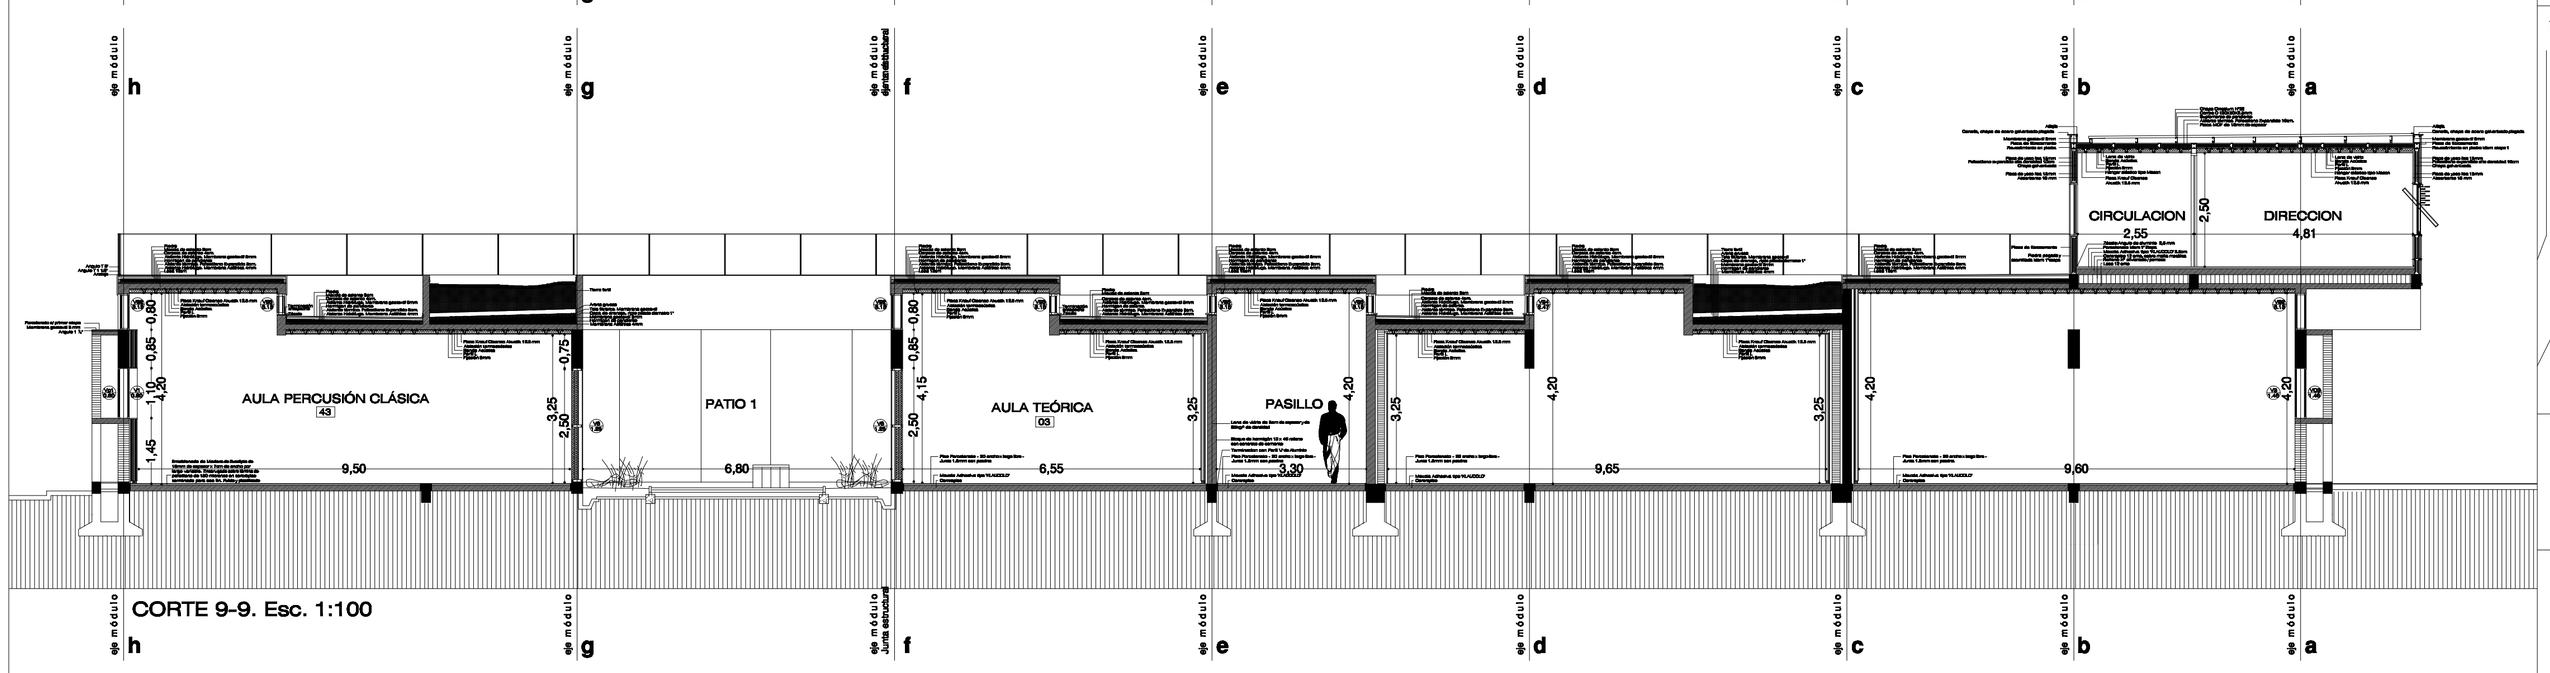

CORTE 9-9. Esc. 1:100

OBRA: - CONFORME A OBRA -

ESCUELA DE MÚSICA U.N.C.

UBICACIÓN: Ciudad Universitaria Parque Gral. San Martín.

PROPIETARIO: Universidad Nacional de Cuyo

DOMICILIO: Ciudad Universitaria Parque Gral. San Martín.

FIRMA DEL PROPIETARIO

SUP. RAMPAS : 607.35 m2
SUP. PATIOS : 583.00 m2

SUP. CUB. PB	= 4141.00m2
SUP. CUB. PA	= 1092.80m2
SUP. CUB. Zót.	= 70.00m2
SUP. S.S. Auditorio	= 144.80m2
SUP. CUB. TOTAL	= 5448.60m2

CORTES | Esc. 1:100 | A4-b

ZONA: ZP1 | SUP.TERRENO: 423.50m2

INDICES DE LA ZONA			INDICES DE PROYECTO	
VALORES		SUP.CUB. (m2)	VALORES	SUP.CUB. (m2)
F.O.S.	MIN.			
	MAX.			
F.O.T.	MIN.			
	MAX.			

NOM. CATASTRAL :

PADRON MUNICIPAL :

FECHA :

EXPEDIENTE Nº

PROYECTO: Arq. Daniel Gelardi y Asociados

DOMICILIO: Olascoaga 554 - Cdad - Mendoza

MAT.: 750 cat. "A"

UBICACION:

CÁLCULO y DIR.TEC.: Ing. Pablo Gantuz

DOMICILIO: Arizu 338 . G. Cruz - Mza

MAT.: 7018 cat. "A" _____

DIR. TECNICA: Arq. Daniel Gelardi y Asociados

DOMICILIO: Olascoaga 554 - Cdad - Mendoza

MAT.: 750 cat. "A"

CONSTRUCCIÓN:

VISACION PREVIA

VISACION FINAL

VISACION CALCULO: