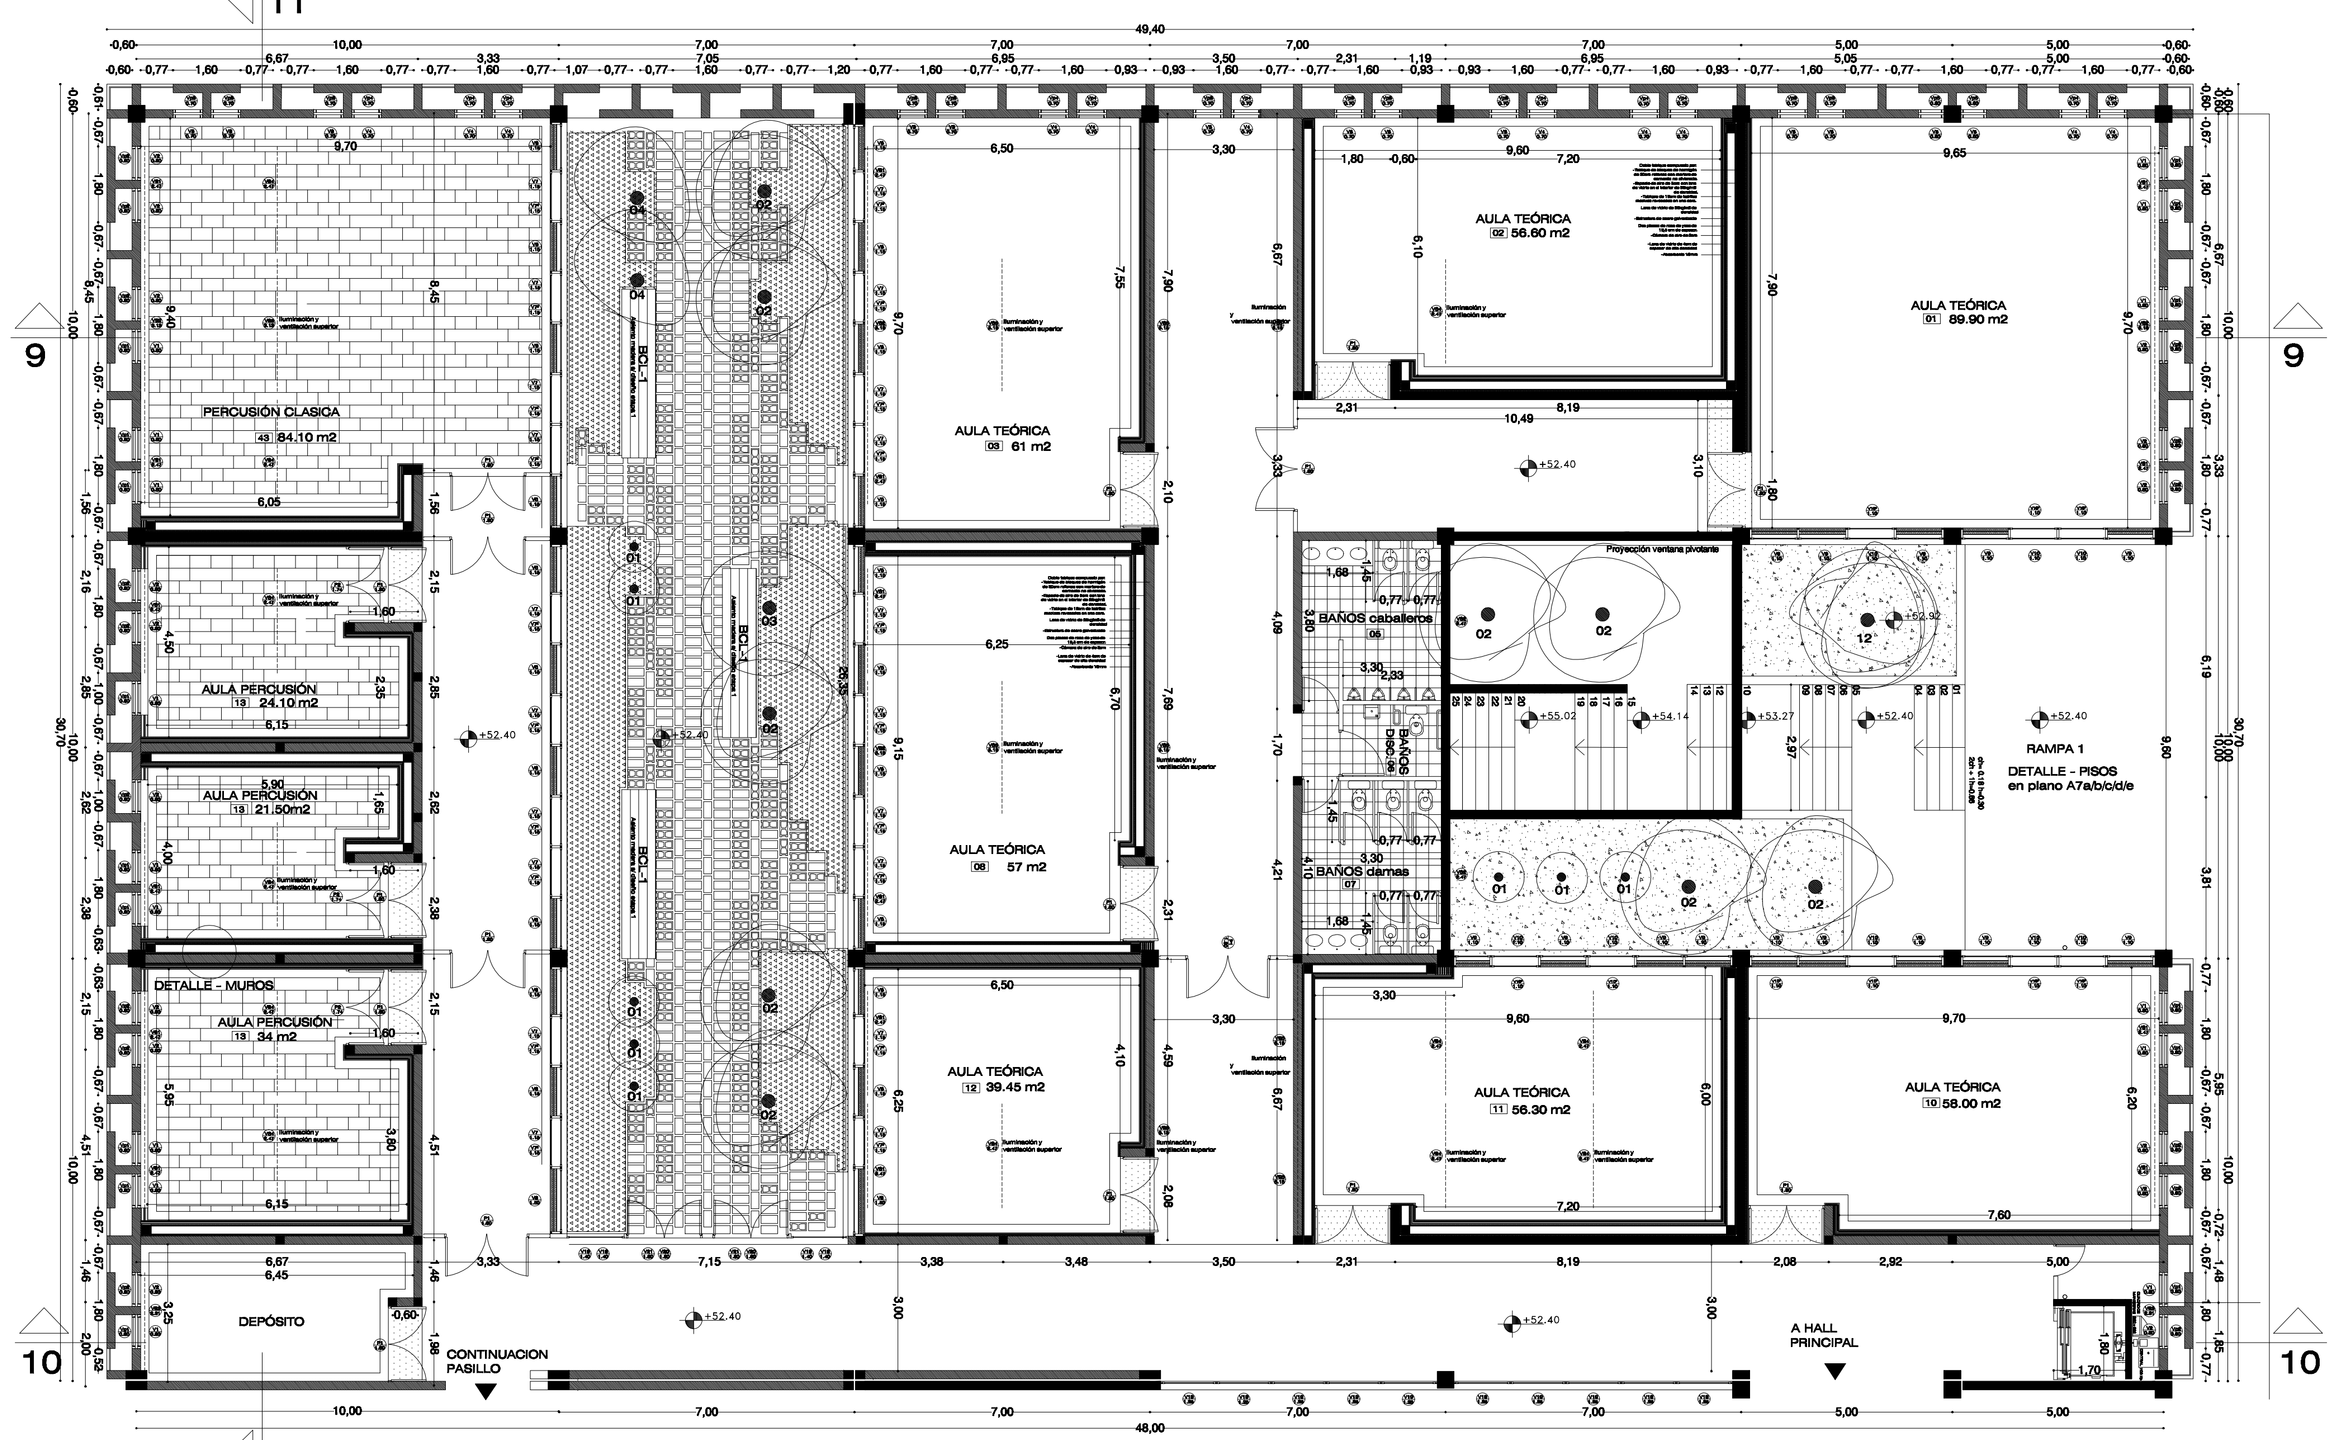

01- Populus nigra cv. Italica (álamo criollo)

02- Melia azedarach (paraiso común)

03- Gleditsia triacanthos inermes (gleditsia)

04- Jacaranda mimosifolia (jacarandá)

05- Cubresuelo: hedera helix (hiedra) hoja chica, cantidad 5/m²

06- Stipa tenuisima (colrón) amarillo ondulante (60 cm de altura) - una c/50 m².

07- Larrea nitida (jarilla) verde brillante 1.50 m de altura - una cada m².

08- Senna aphylla (pichanilla) verde manzana 50 cm de altura - una c/0.50 m²

09- Cercidium praecox (brea) - una por m²

10- Hyalis argentea (blanquilla ó olivillo), plateado - una cada 0.50 m²

11- Acanthotypla serpholdes (tomillo criollo) - una cada 0.50 m²

12 - Schinus molle (Aguaribay)

OBRA: - CONFORME A OBRA -

ESCUELA DE MÚSICA U.N.C.

UBICACIÓN: Ciudad Universitaria Parque Gral. San Martín.

PROPIETARIO: Universidad Nacional de Cuyo

DOMICILIO: Ciudad Universitaria Parque Gral. San Martín.

FIRMA DEL PROPIETARIO

SUP. RAMPAS : 607.35 m2
SUP. PATIOS : 583.00 m2

SUP. CUB. PB	=	4141.00m2
SUP. CUB. PA	=	1092.80m2
SUP. CUB. Zót.	=	70.00m2
SUP. S.S. Auditorio	=	144.80m2
SUP. CUB. TOTAL	=	5448.60m2

PLANTA BAJA — Esc. 1:100 — A3-a

ZONA: ZP1 — SUP.TERRENO: 423.50m2

INDICES DE LA ZONA			INDICES DE PROYECTO	
VALORES		SUP.CUB. (m2)	VALORES	SUP.CUB. (m2)
F.O.S.	MIN.			
	MAX.			
F.O.T.	MIN.			
	MAX.			

NOM. CATASTRAL :

PADRON MUNICIPAL :

FECHA :

EXPEDIENTE Nº

PROYECTO: Arq. Daniel Gelardi y Asociados

DOMICILIO: Olascoaga 554 - Odad - Mendoza

MAT.: 750 cat. "A"

UBICACION:

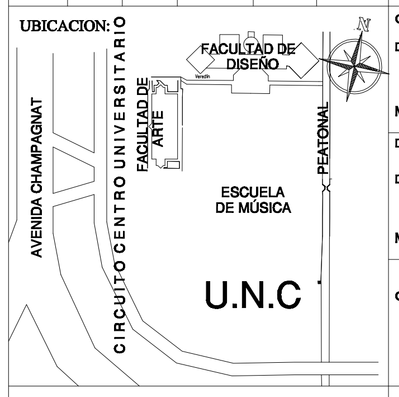

CÁLCULO y DIR.TEC.: Ing. Pablo Gantuz

DOMICILIO: Artzu 338 . G. Cruz - Mza

MAT.: 7018 cat. "A" _____

DIR. TECNICA: Arq. Daniel Gelardi y Asociados

DOMICILIO: Olascoaga 554 - Odad - Mendoza

MAT.: 750 cat. "A"

CONSTRUCCIÓN:

VISACION PREVIA

VISACION FINAL

VISACION CALCULO: